

## 取付管設置工事完成届

豊田市事業管理者 様

令和〇年 〇月 〇日

住所 豊田市 〇〇町 〇丁目〇〇番地

氏名 〇〇設備 株式会社

名称及び

( 0565 ) 〇〇-〇〇〇〇 (電話)

代表者氏名 〇〇 〇〇

記 入 不 要

工事場所 豊田市 〇〇町〇丁目〇〇番地

※工事完了時に地番が変更された場合は、変更後の地番を記入してください。

工事内容

1 取付管設置 市負担 ( A4-2 タイプ 1 箇所) ・個人負担 ( \_\_\_\_\_ タイプ \_\_\_\_\_ 箇所)

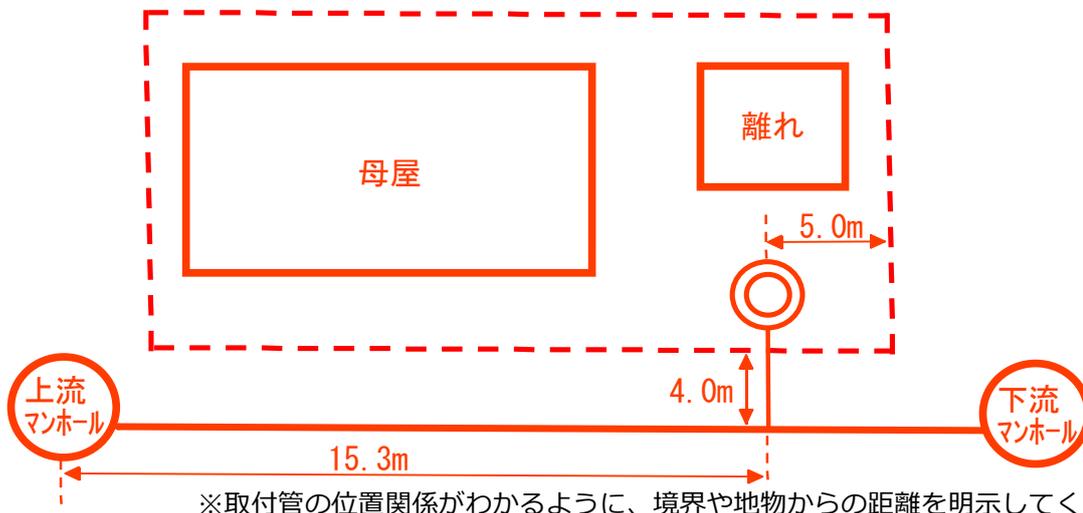
2 取付管口径  $\Phi$  100 mm

3 取付管土被り H = 800 mm

4 取付管延長 下水道本管から官民境界まで 4.0 m

5 取付管位置 上流の マンホール から 15.3 m ※マンホール又は曲点を選択  
曲点

見取り図

北  
4

※取付管の位置関係がわかるように、境界や地物からの距離を明示してください。

工事期間 令和〇年 〇月 〇日 ~ 令和〇年 〇月 〇日

完成年月日 令和〇年 〇月 〇日

管理番号

No. 5-100

確認番号 100000 号

先行取出

※どちらかを選択 (〇)

申請者

下水 太郎

【添付資料】 出来形図面、工事写真、マニフェスト (写し)、交通誘導員日報等 (写し)、  
写真台帳 (①取付管の位置及び②土被りの写真を A4 版 1 枚にまとめたもの)

※①は、取付管の位置をポール等で示し、周囲の状況がわかる写真

※②は、官民境界または側溝道路側外面で取付管の土被りをスタッフ等で示した写真