



A - A' 断面図 S=1:200

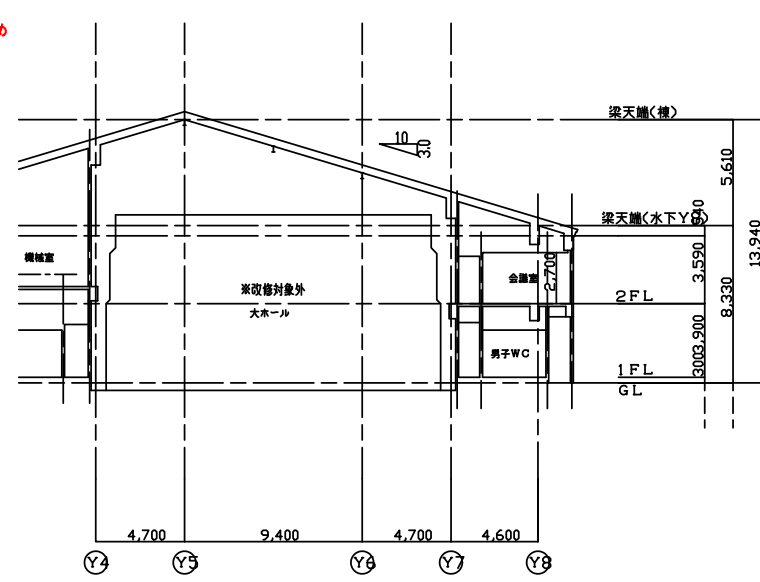

B - B' 断面図 S=1:200

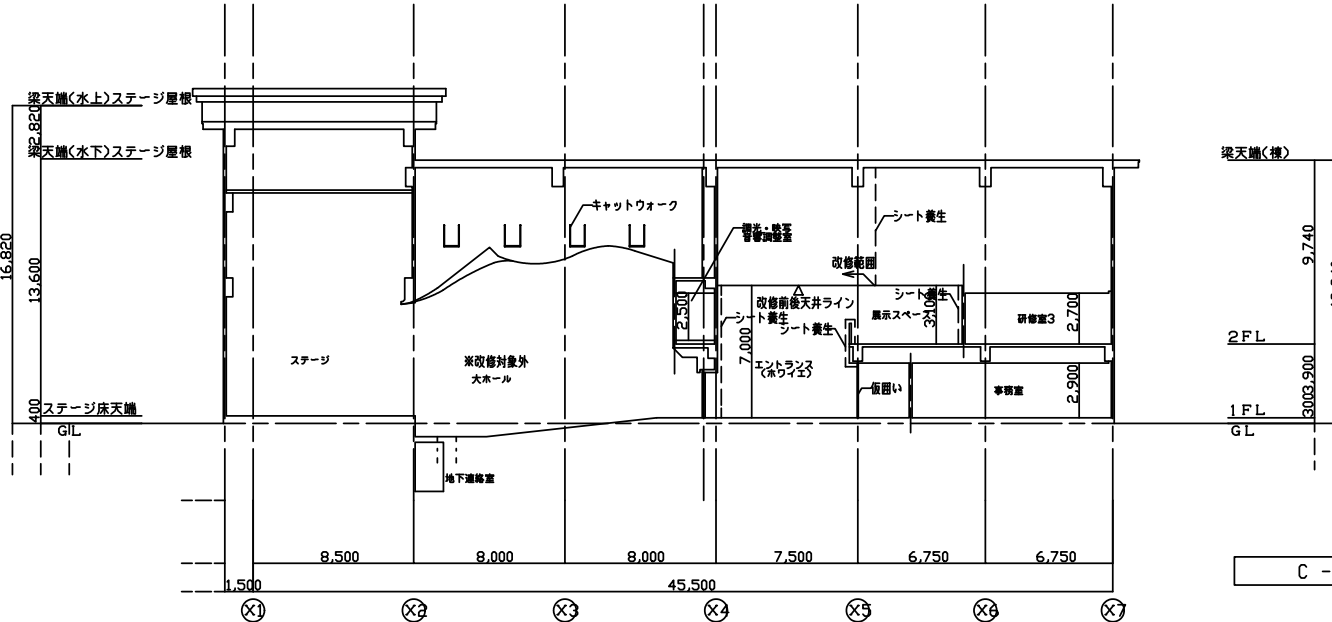

C - C' 断面図 S=1:200

No. 05	小原交流館天井等非構造部材耐震改修工事 完成図			図面名称	小原交流館	縮尺	製図
				断面図		S=1:200	28年 4月
	27年度	豊田市 都市整備部建築住宅課	株式会社小原ハウジング				